


B1F 脱衣室、洗面化粧台 ~ TOTO NEW コンパクト-J シート
 水栓金具: シングルレバー シモンポ水栓
 扉カラー: E シルバーホワイト
 タンク: シモンドタイプ
 ・洗髪・洗面化粧台 ~ LDJ1000ASUE
 ・化粧鏡 ~ LMJ951B3H
 ・タオルバー ~ LOJ11S

ユニットバス ~ YAMAHA NUC シート
 NUC 1620 G A7プラン バスタイ ~ 1771mm x 1771mm (17セル771mm)
 ・水栓金具(浴槽側) ~ KM-2963
 ・揺りバー ~ I型 NNA-8000x2 L型 NNA-4060
 ・ミストハイシ
 ・壁高 ~ H 2.000
 ・換気扇 ~ K-7
 ・窓枠 ~ WWA-FSN35
 ・防水パン保護板
 ・浴槽配管用一口循環口 ~ JKD-800LT

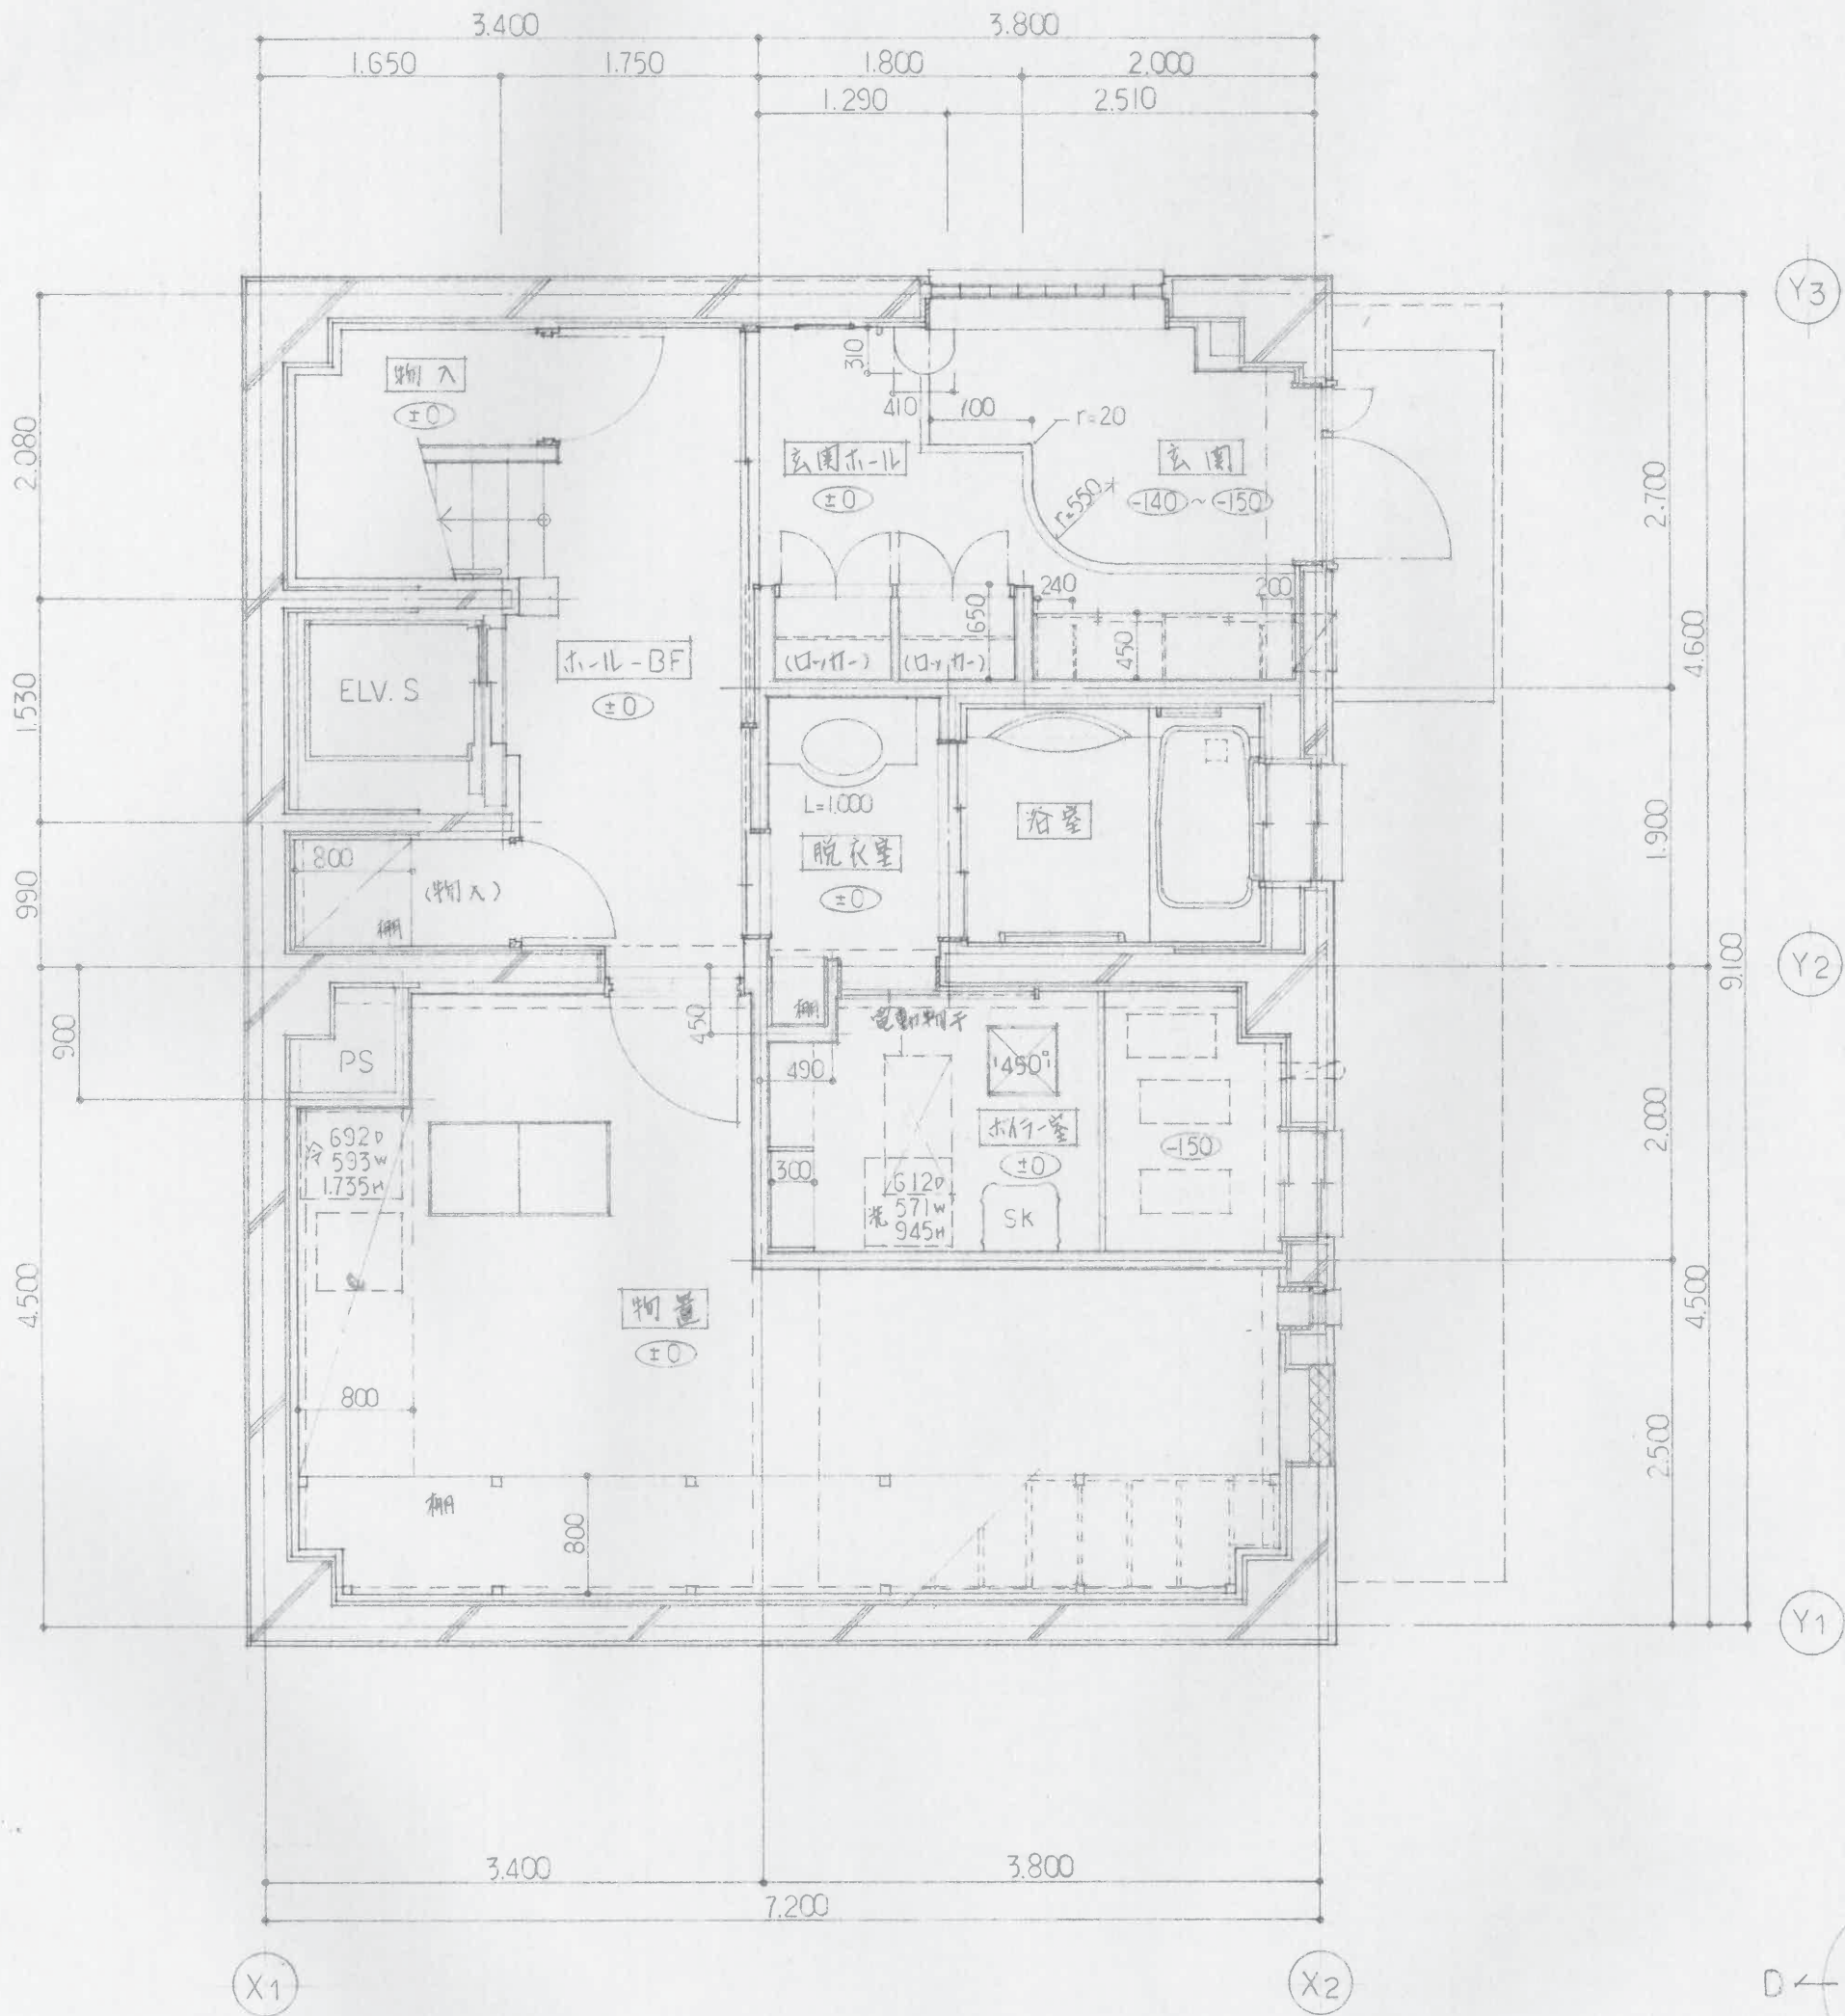

B1階平面詳細図

株式会社 技建設計
 GIKEN ARCHITECTS-ENGINEERS, INC.
 TEL 222-0508 FAX 222-0507


一級建築士 武田 智
 第71125号
 11. 8. 27
 11. 8. 26

保管
 竣工
 図作成
 12. 6. 26
 12. 6. 16

99.08.18
 99.08.20

特記
 ※ 設計図書を無断

- 洗面-1F, 洗面化粧台 ~ TOTO NEW クリアZ シリーズ
 水栓金具 ~ シングルレバー システム水栓
 取手 ~ K ミュートグレ
 ・ 洗髪・洗面化粧台 ~ LDK750BSWK
 ・ 化粧鏡 ~ LMK750HR
 ・ トイレビデオ ~ LTSK150ALK
 (化粧台高さ H800)

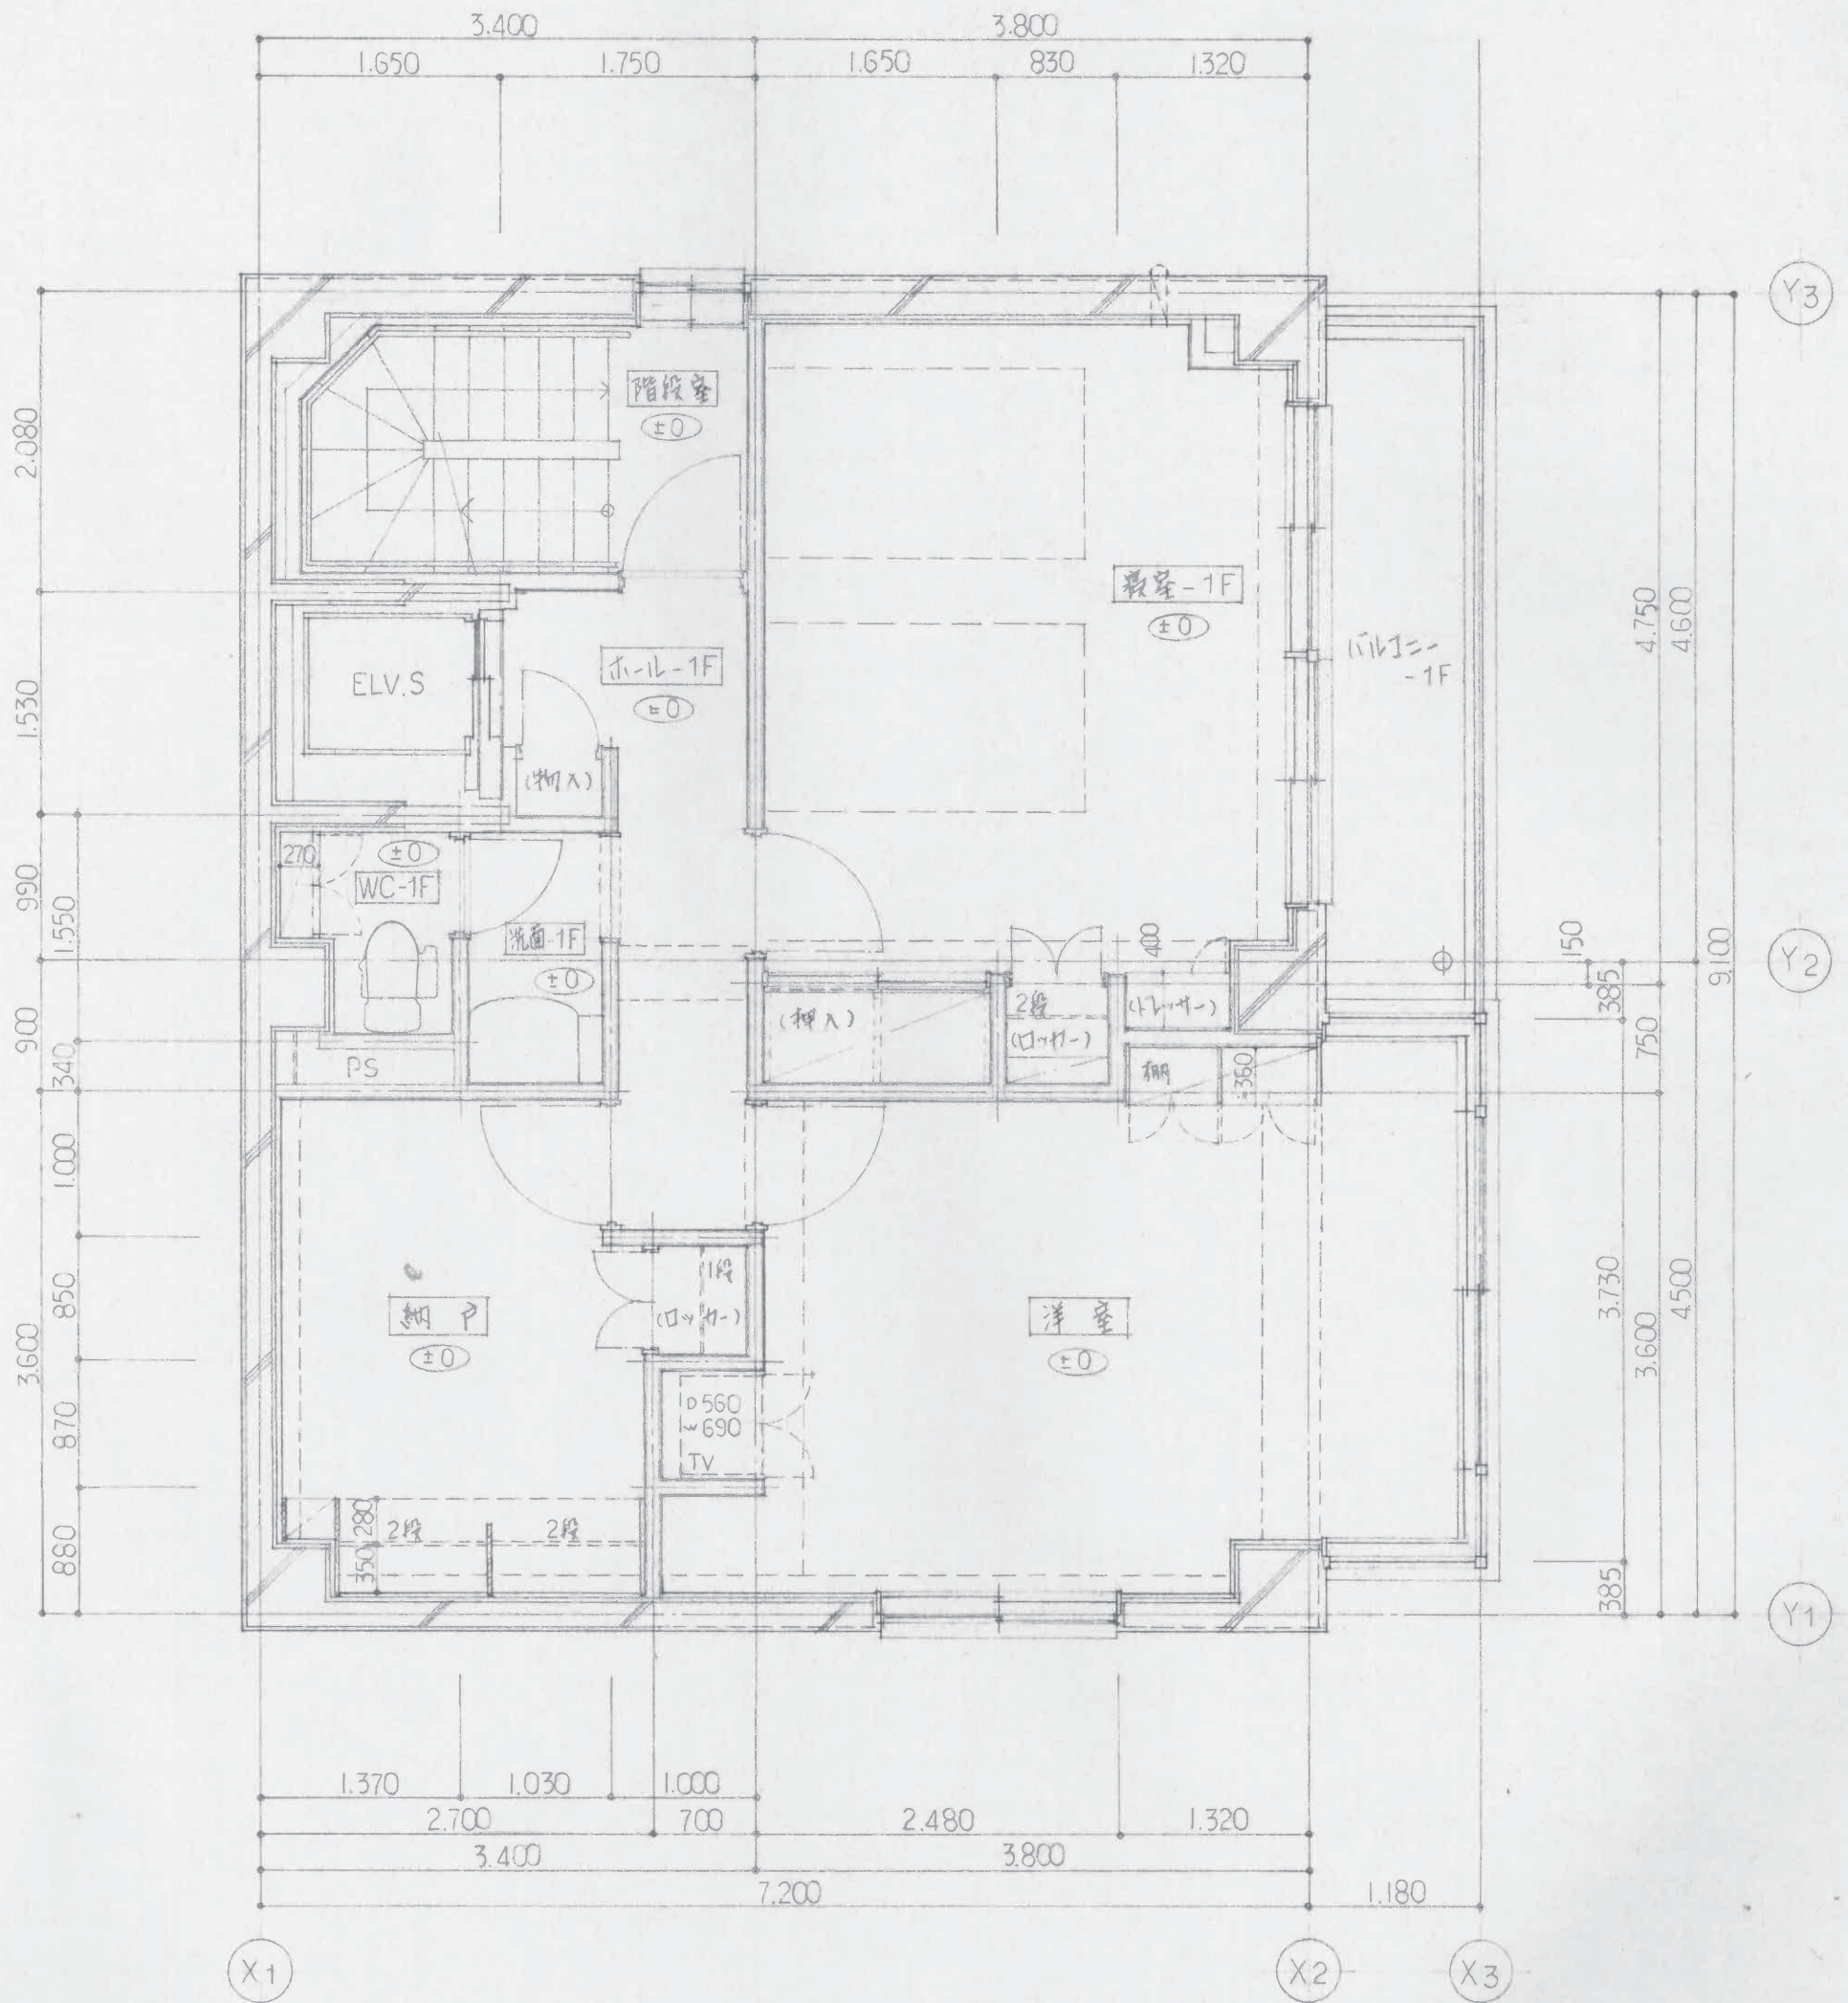


1階平面詳細図

竣工図

工事名称 佐藤邸二世帯住宅新築工事 断で複写複製することを禁じます。	図面内容 B1-1階 平面詳細図 縮尺 1/50	図面番号 113 枚/内 区分 建築意匠図
------------------------------------------	-----------------------------------	-----------------------------------

WC-2F/トイレ～TOTOレストルームドレジャー

- ・マイライトカウンター部
UH43C0850R マイルドシリーズ G43 マイルドピンク
- ・フロアキャビネット部
UHS43AJNKAN
- ・開口調整部～UGL45OFL
扉カラー～クリアホワイトA
洗面器カラー～SS4 ルーベストイラウ

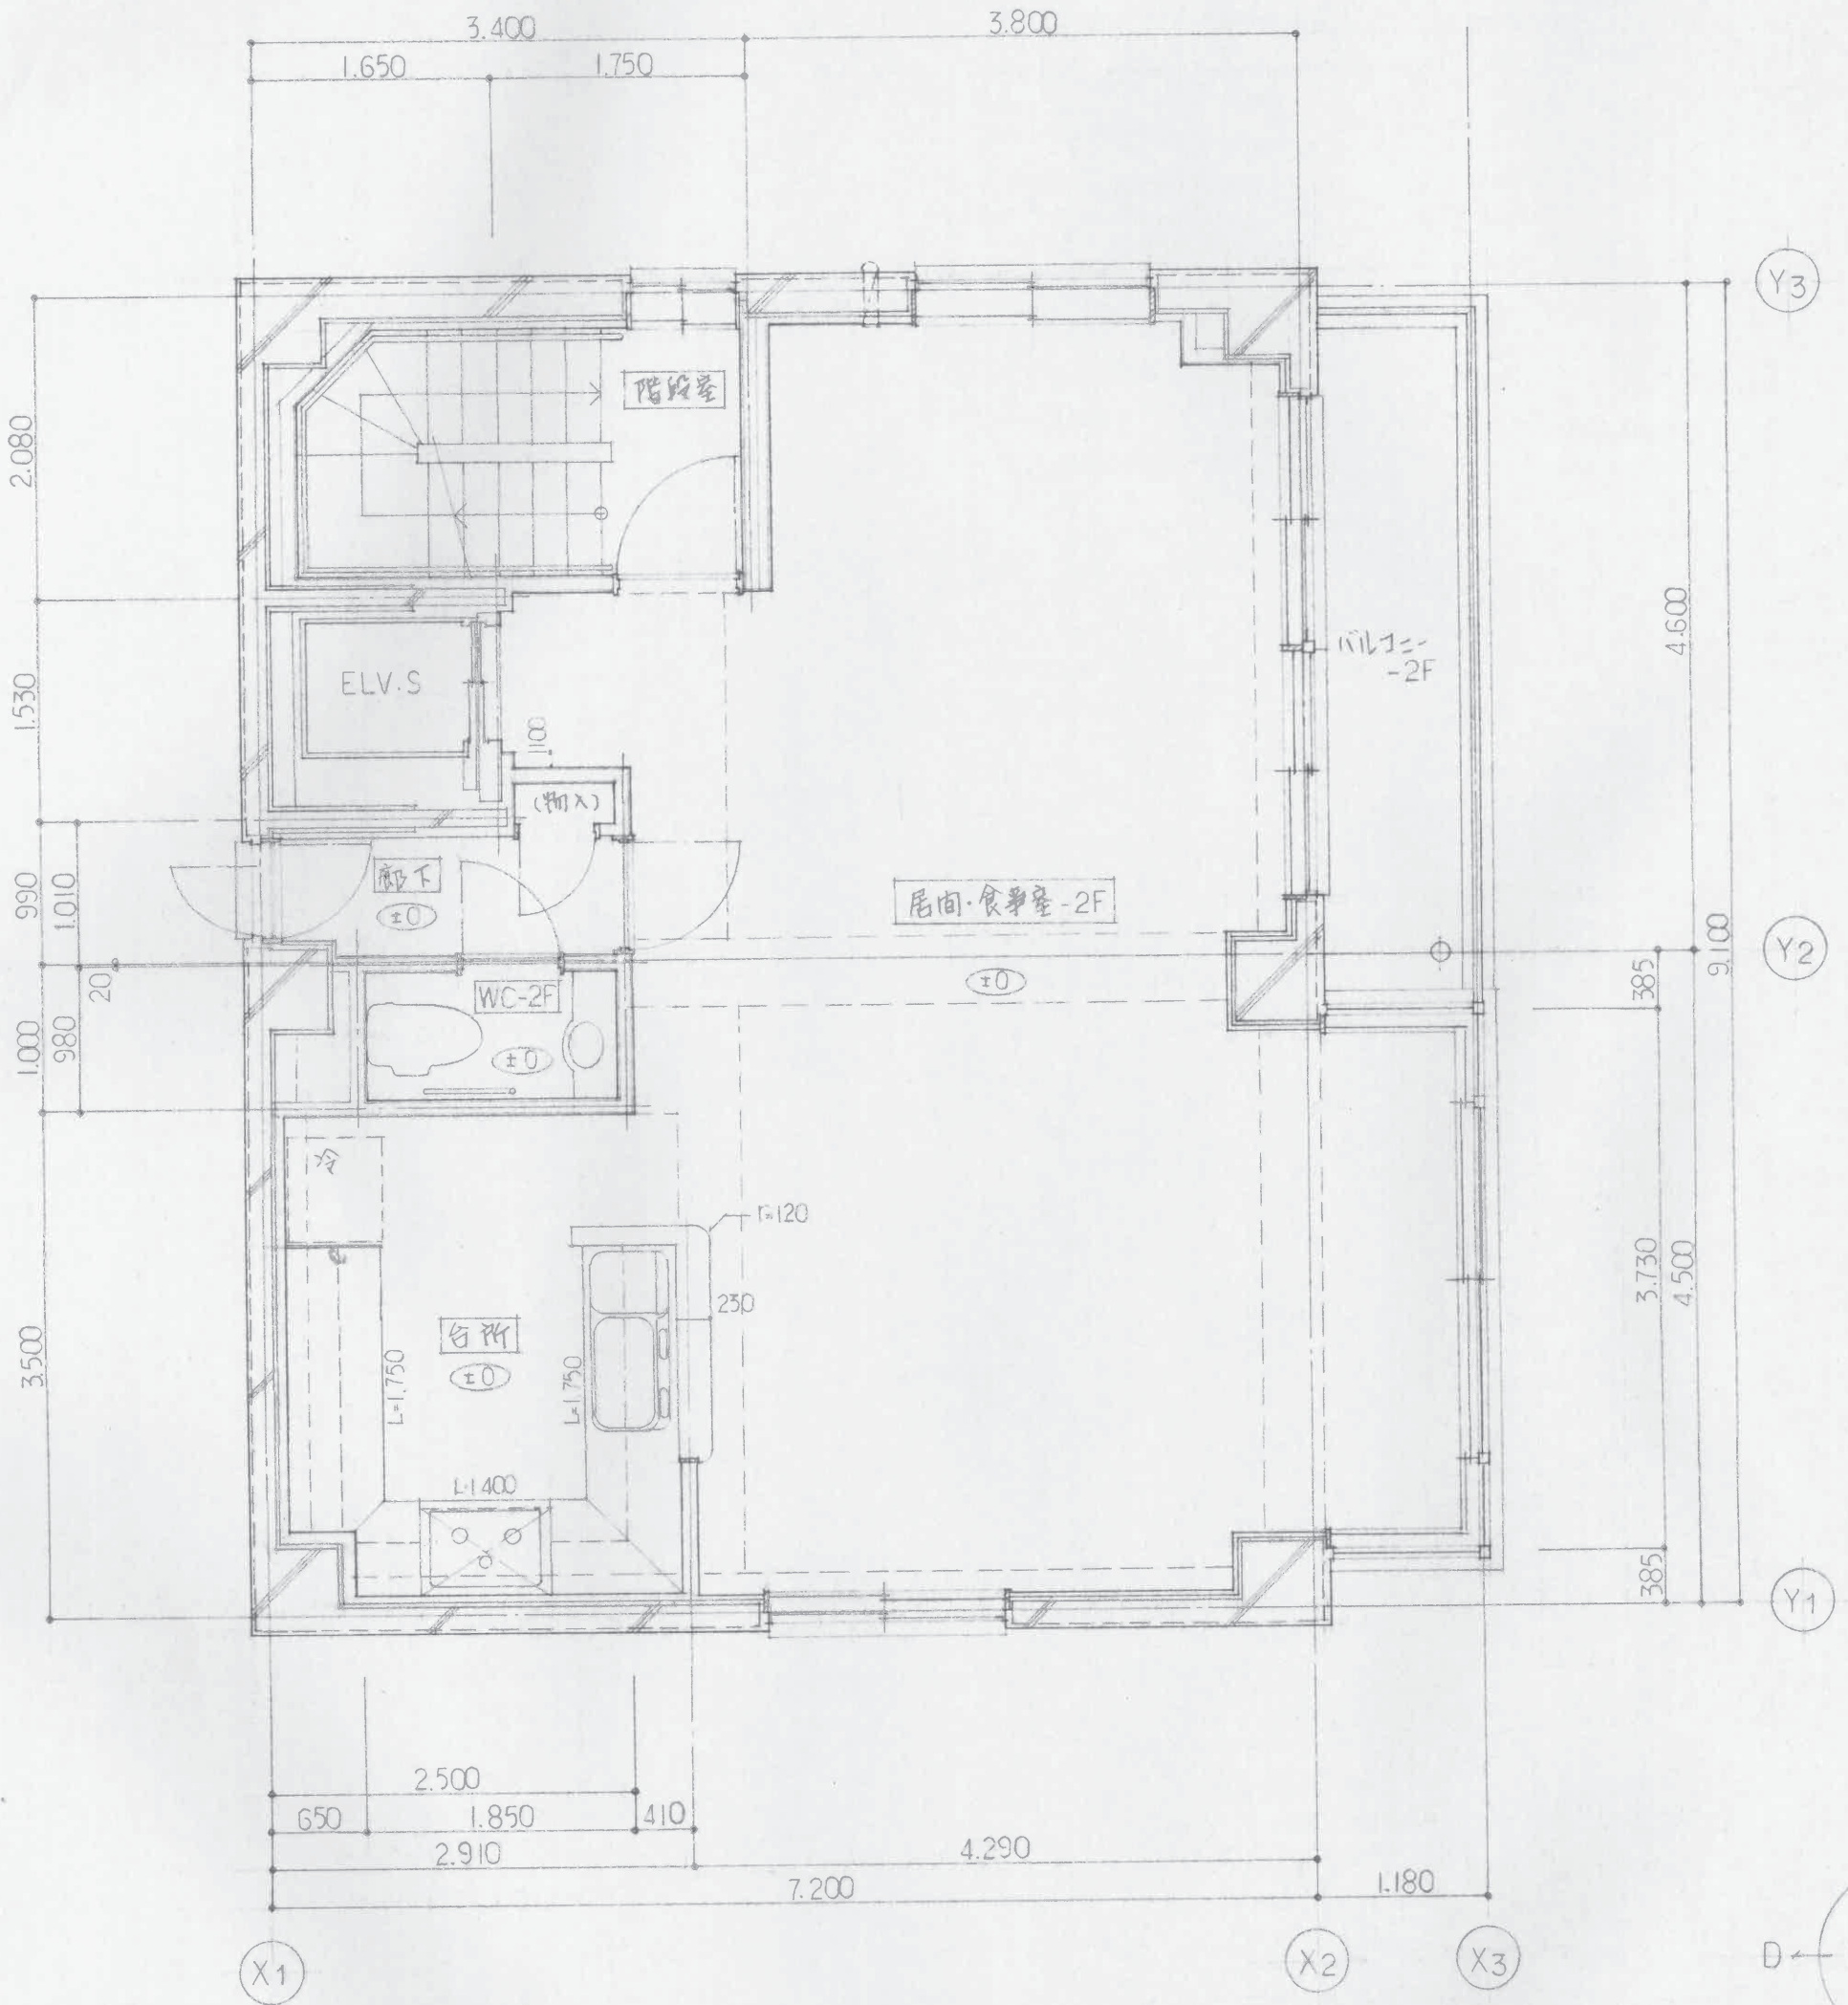

2階平面詳細図

株式会社 技建設計

GIKEN ARCHITECTS-ENGINEERS, INC.

TEL 222-0508

FAX 222-0507

一級建築士 武田 智
第71125号

換図 11.8.27
製図 11.8.26


保管
工 確認 12.6.26
図 作成 12.6.16

'99.08.18
'99.08.20

特記

* 設計図書を用

洗面-3F, 洗面化粧台 ~ TOTO NEW コンポネイト・J シリーズ
 水栓金具: シングルレバー水栓
 鏡カラー: Yライトグレイ
 カウンター: ストレートタイプ
 ○洗面化粧台 ~ LDJ801AMUY
 ○化粧鏡 ~ LMJ751B2H

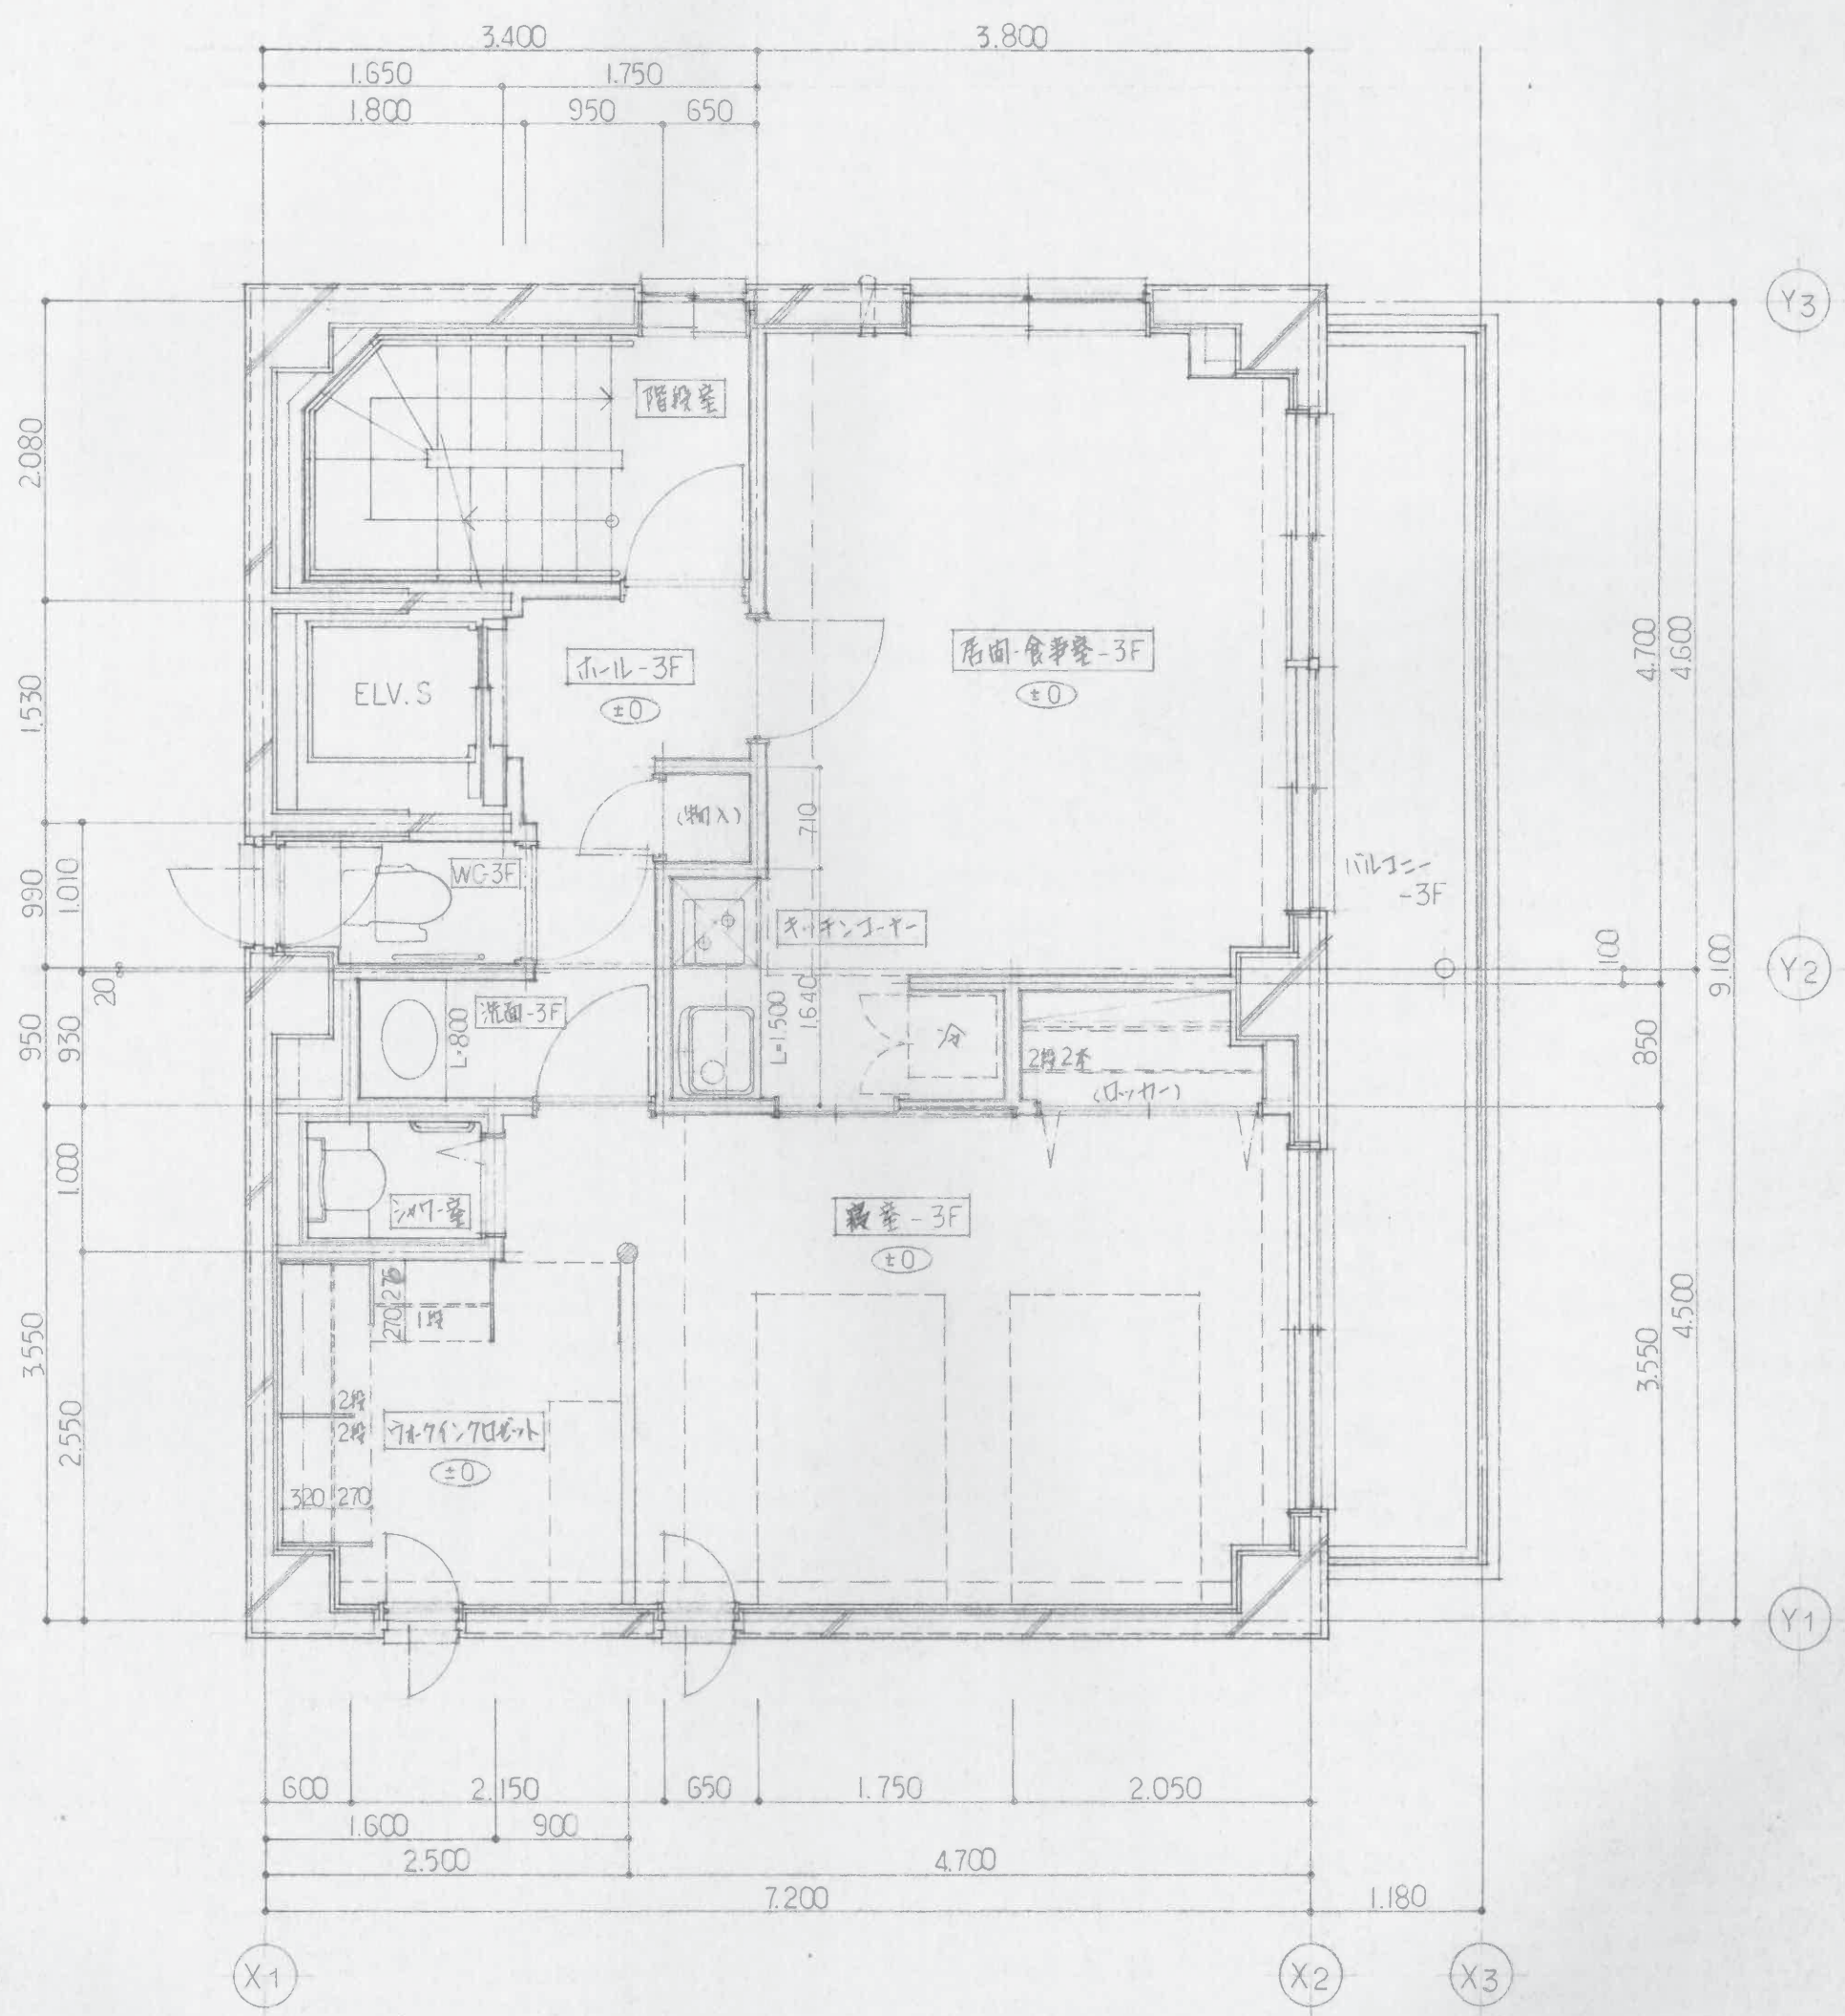

3階平面詳細図

竣工図

<p>工事名称 佐藤邸二世帯住宅新築工事</p>	<p>図面内容 2・3階平面詳細図</p>	<p>図面番号 114</p> <p>枚/内 区分 建築意匠図</p>
------------------------------	---------------------------	-------------------------------------------------

無断で複写複製することを禁じます。