


# 2階



3F




撮影スポット

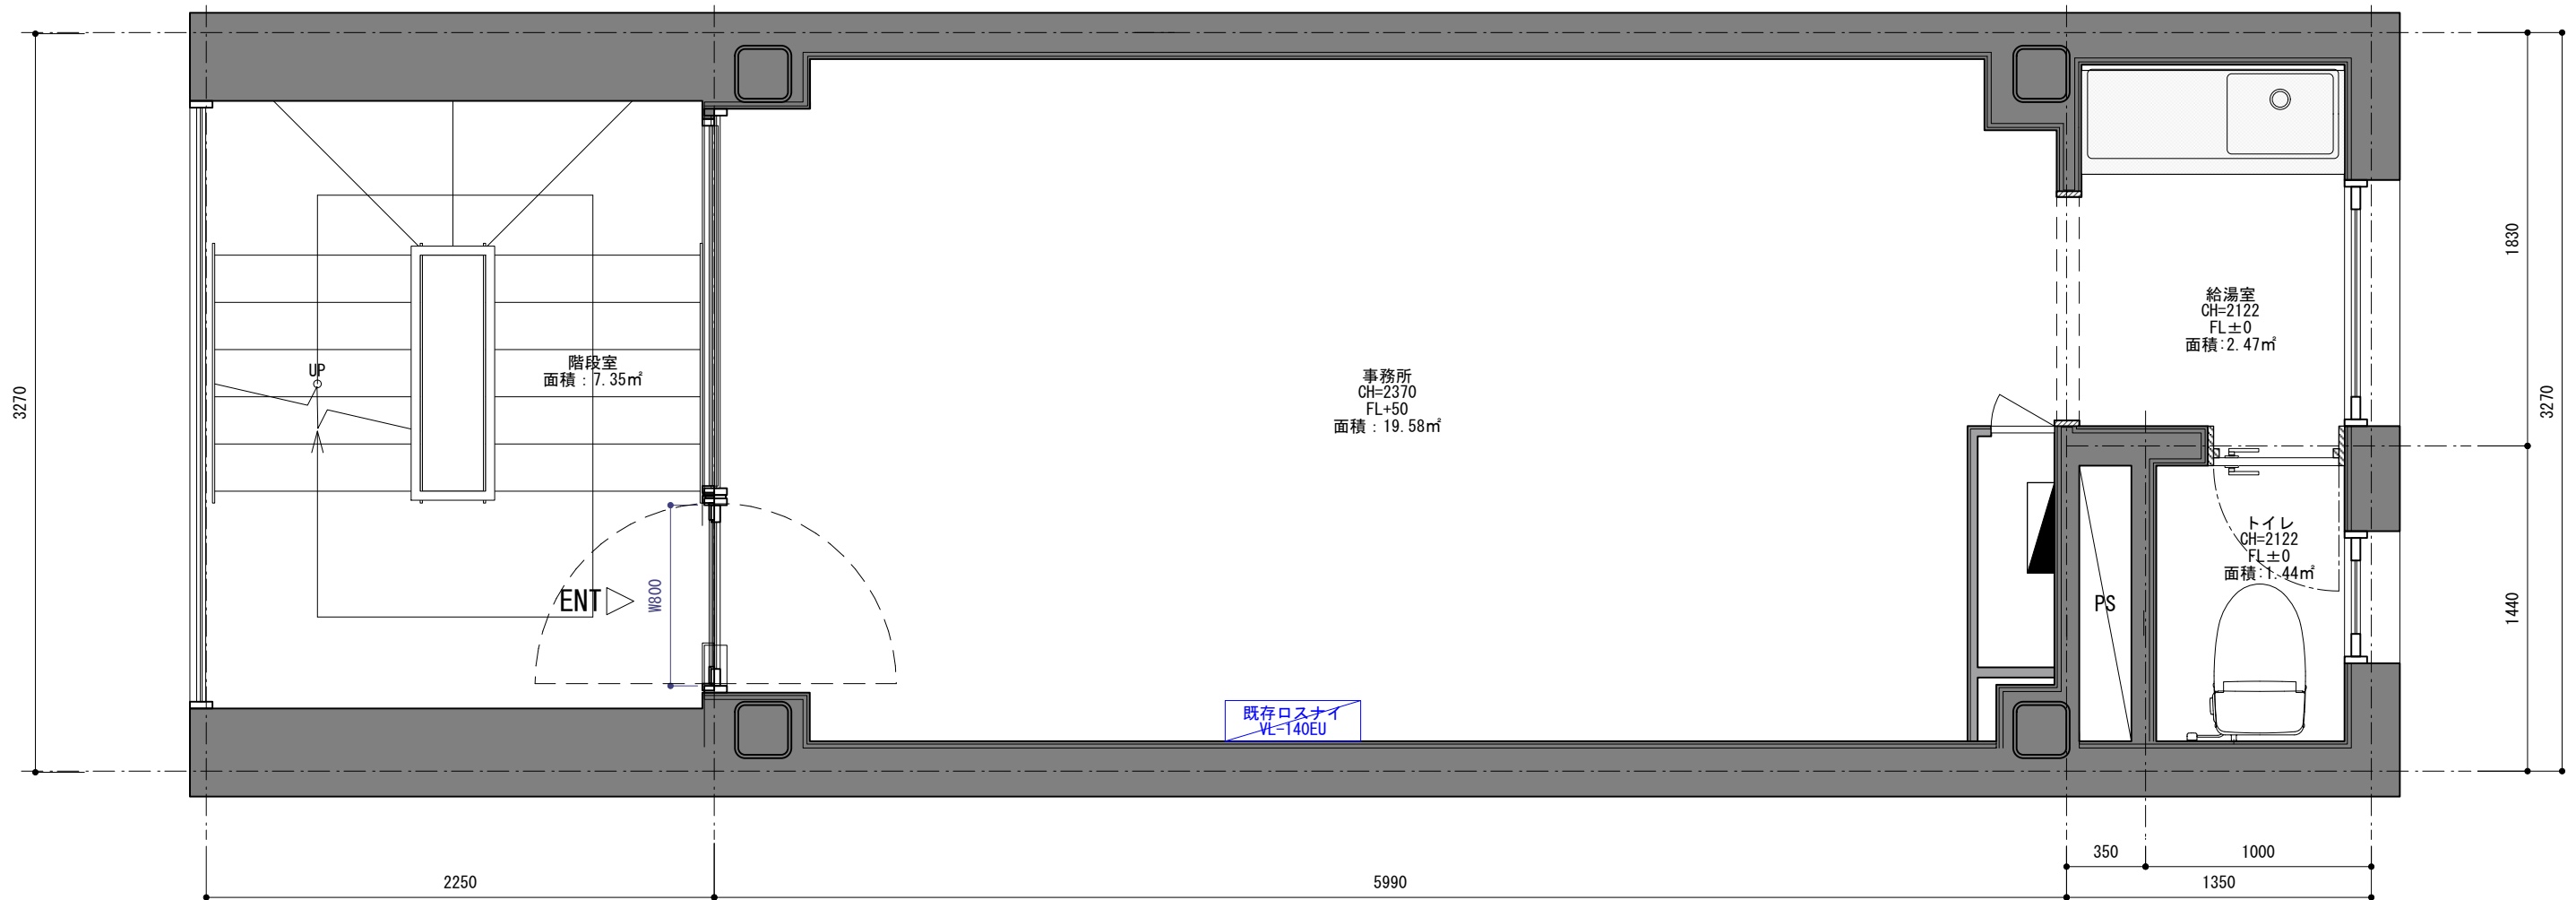

備考  
2Fについては未現調の為、詳細不明

既存2F

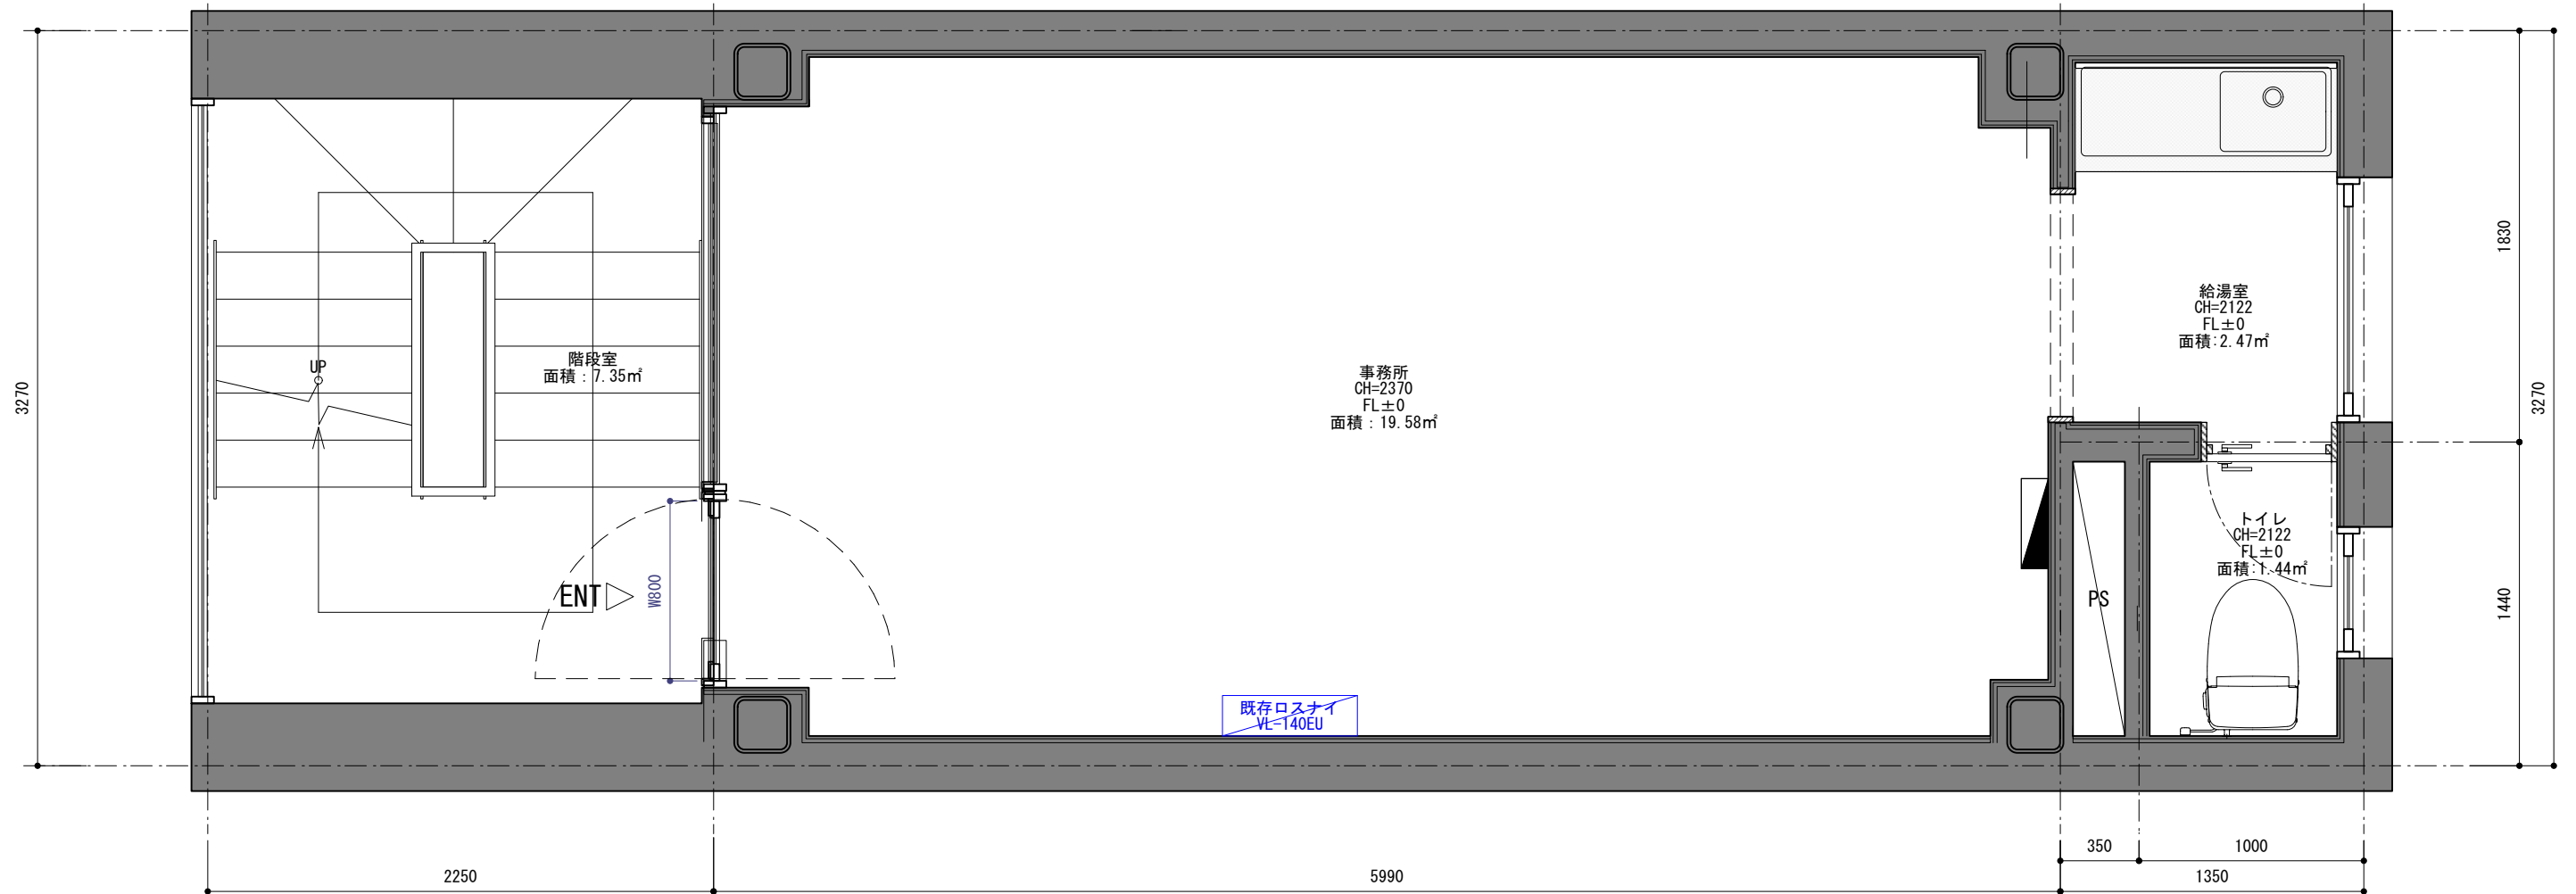

備考  
2Fについては未現調の為、詳細不明

# 改修後2F



株式会社 リムズ  
一級建築士事務所  
東京都知事登録第47132号

設計者印  
Designed by

尺度  
Scale:  
1/30 (A3)

図面作成日  
Date of Issue:  
2022/09/12

図面修正履歴 Revisions:	
Date	Date


工事名称  
Project Name

南青山六丁目ビル

図面名称  
Drawing Title:

2F 平面図

図面番号  
Sheet Number:  
04

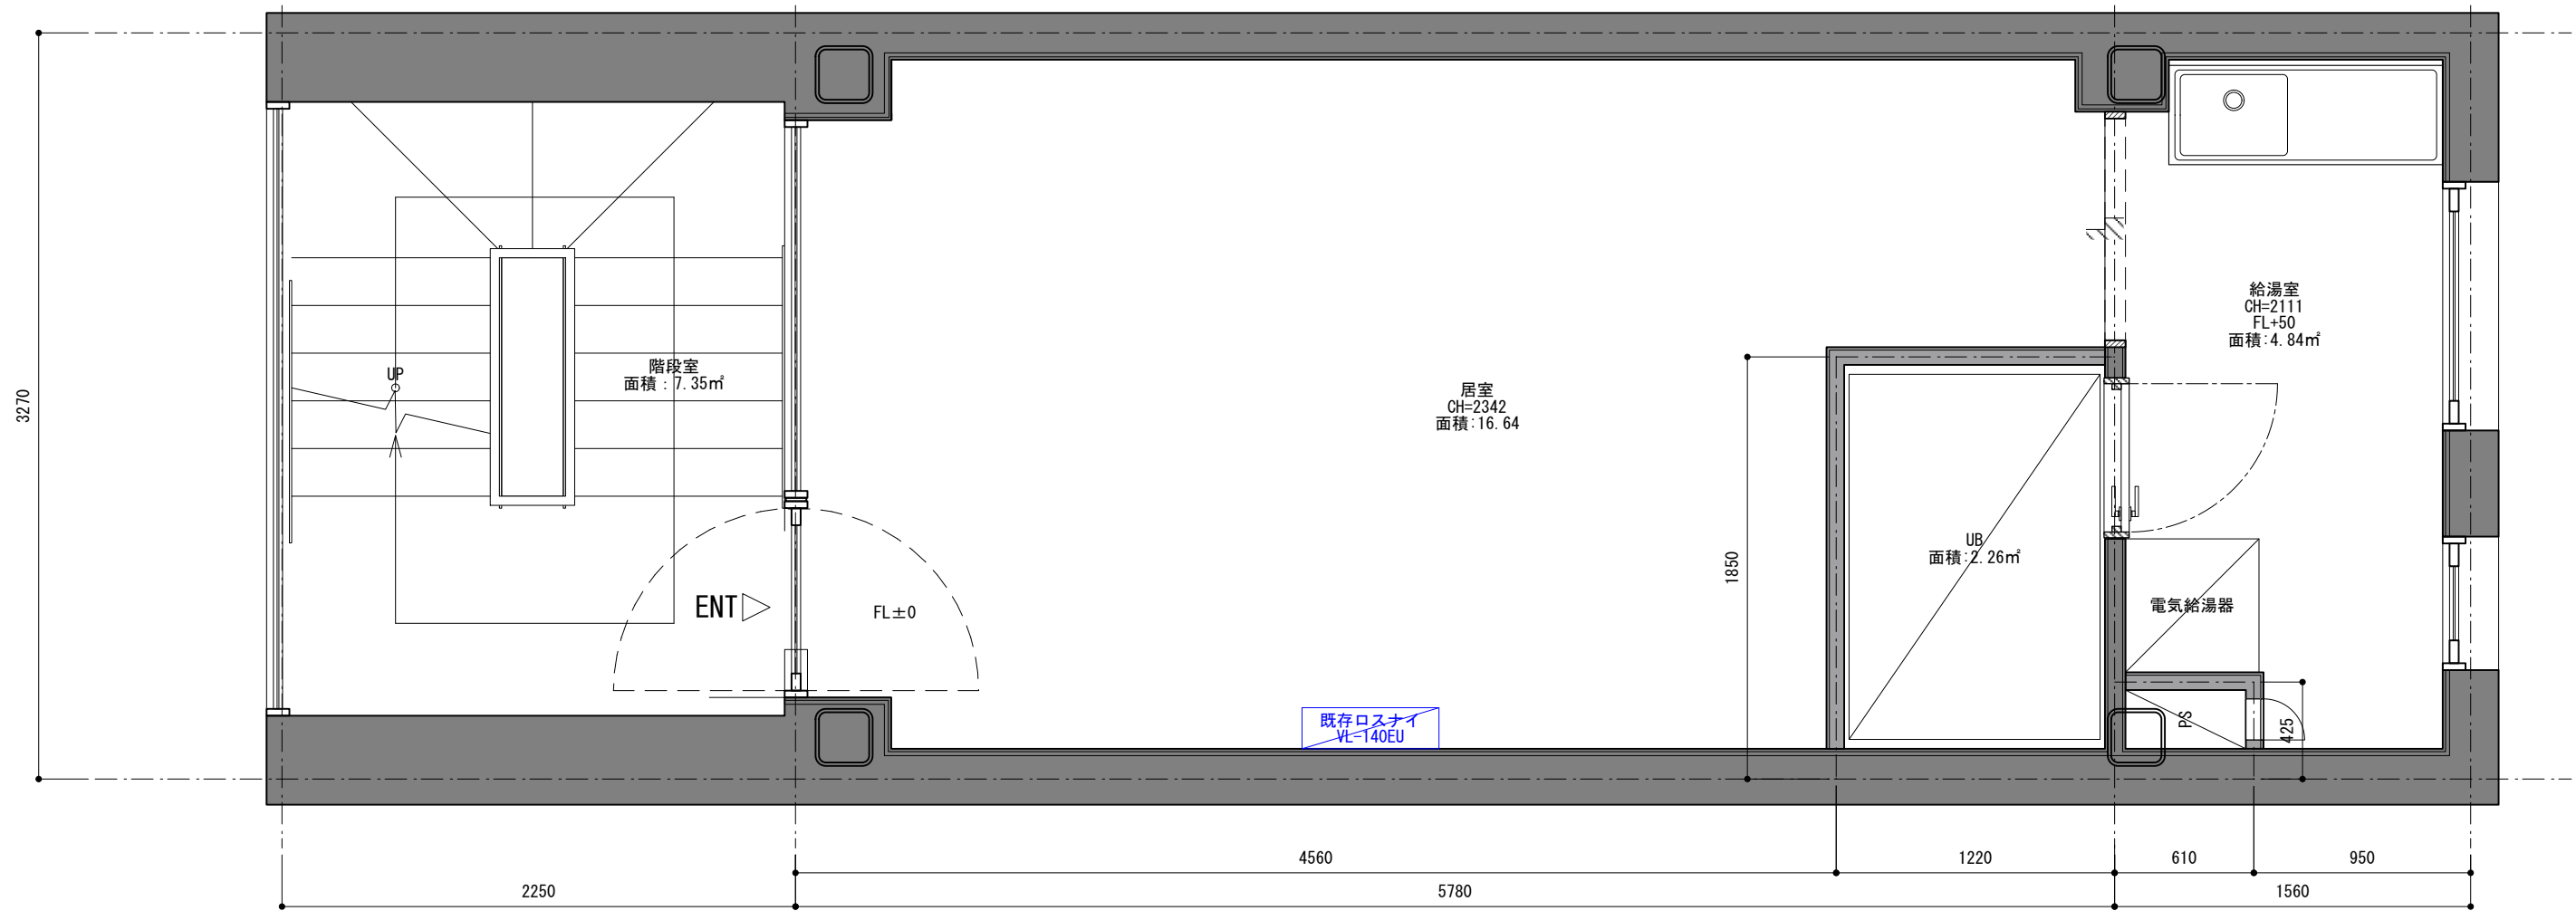

備考  
竣工図書がない為、  
壁芯寸法等について、異なる場合有り

既存3F



株式会社 リムズ  
一級建築士事務所  
東京都知事登録第47132号

設計者印  
Designed by

尺度  
Scale:

1/30 (A3)

図面作成日  
Date of Issue:

2022/09/12

図面修正履歴  
Revisions:

Date	Date

工事名称  
Project Name


南青山六丁目ビル

図面名称  
Drawing Title:

3F 既存平面図

図面番号  
Sheet Number:

05

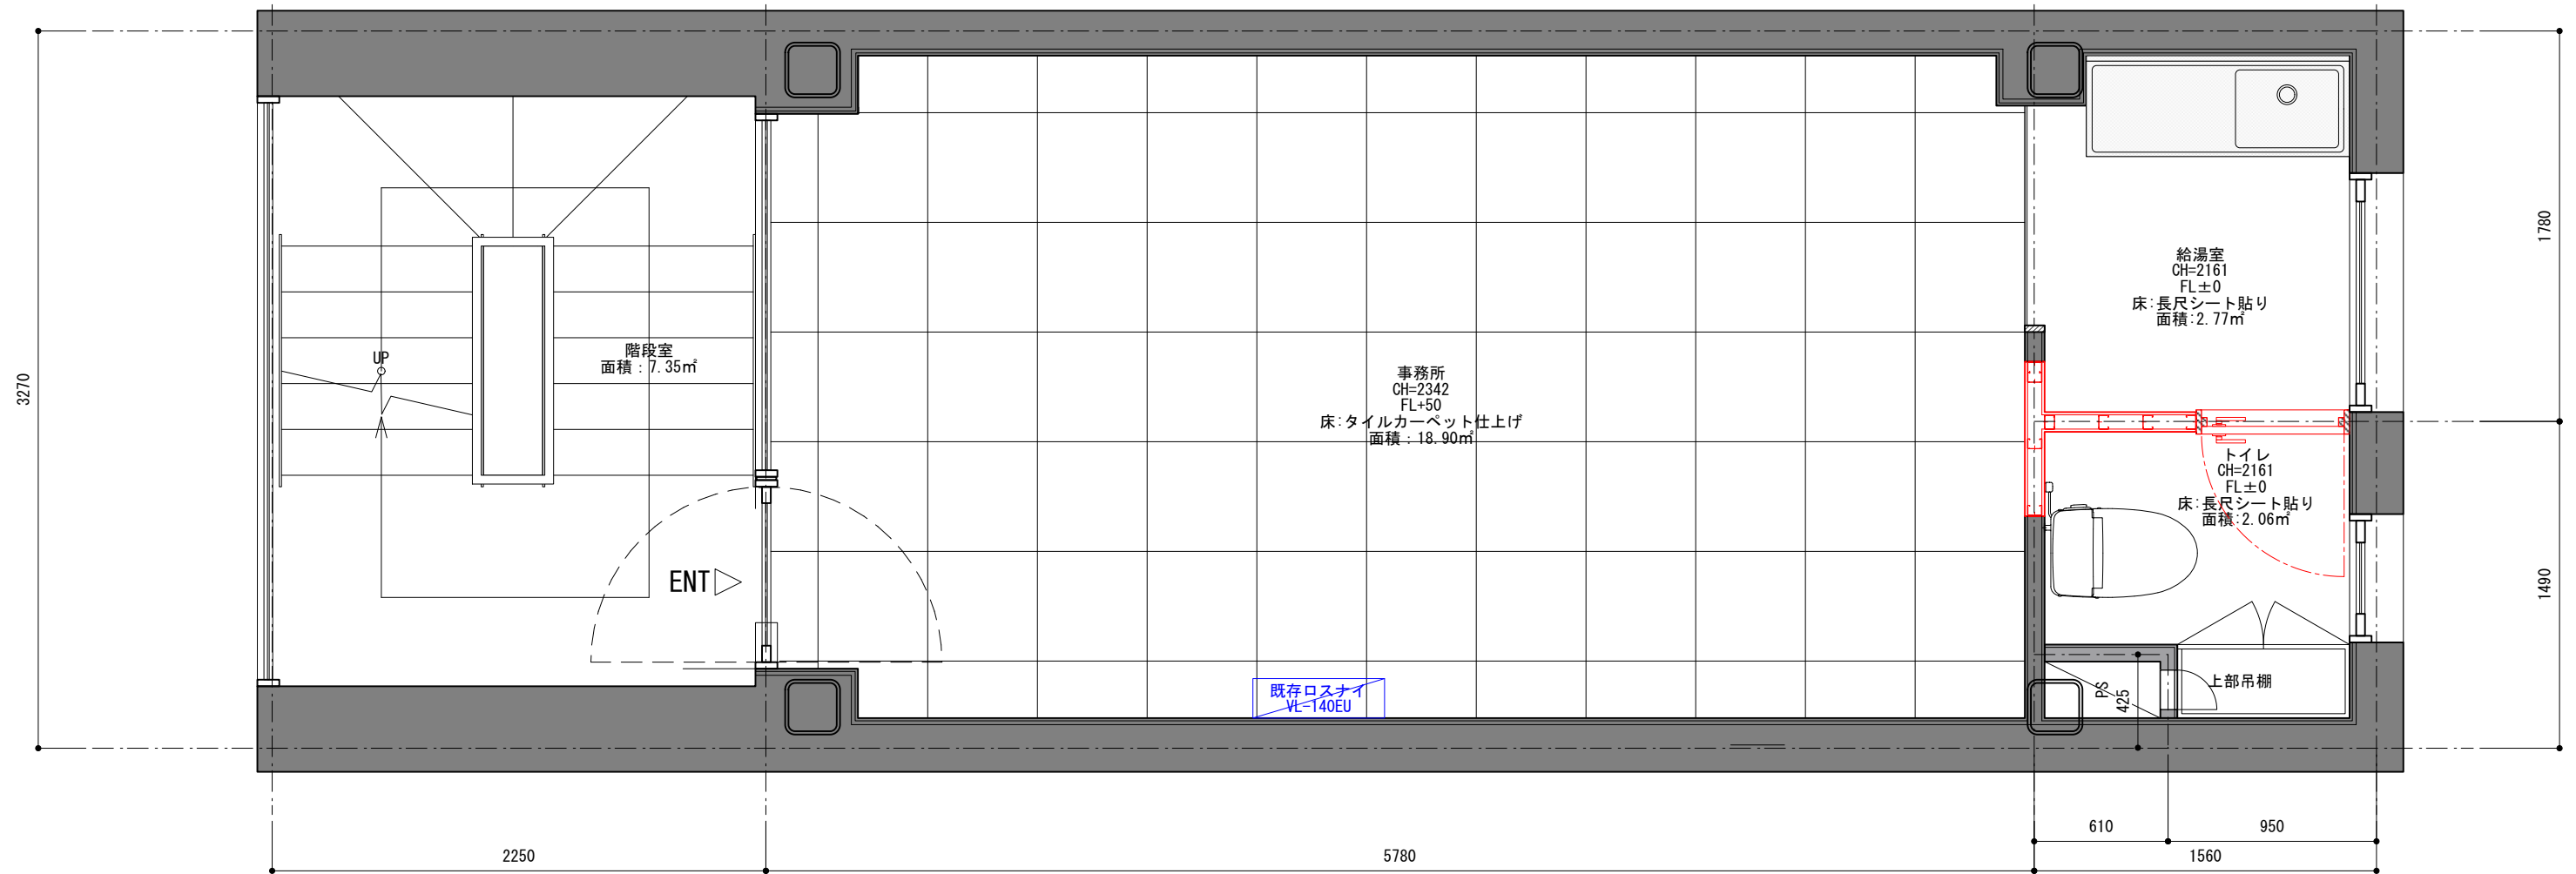

工事内容	
天井	岩綿吸音板貼替え 照明: ベース照明設置
壁	クロス貼替え 巾木貼替え 一部LGS+PB12.5mm
床	タイルカーペット貼り
給排水設備	シンク・洋式便器更新 シンク内: 電気給湯器設置
空調設備	エアコン更新
建具	トイレ建具: 化粧板仕上げ 入口建具: シリンダー交換

備考  
竣工図書がない為、  
壁芯寸法等について、異なる場合有り

# 改修後3F



株式会社 リムズ  
一級建築士事務所  
東京都知事登録第47132号

設計者印  
Designed by

尺度  
Scale:

1/30 (A3)

図面作成日  
Date of Issue:

2022/09/12

図面修正履歴  
Revisions:

Date	Date

工事名称  
Project Name

南青山六丁目ビル

図面名称  
Drawing Title:

3F 平面図

図面番号  
Sheet Number:

06