
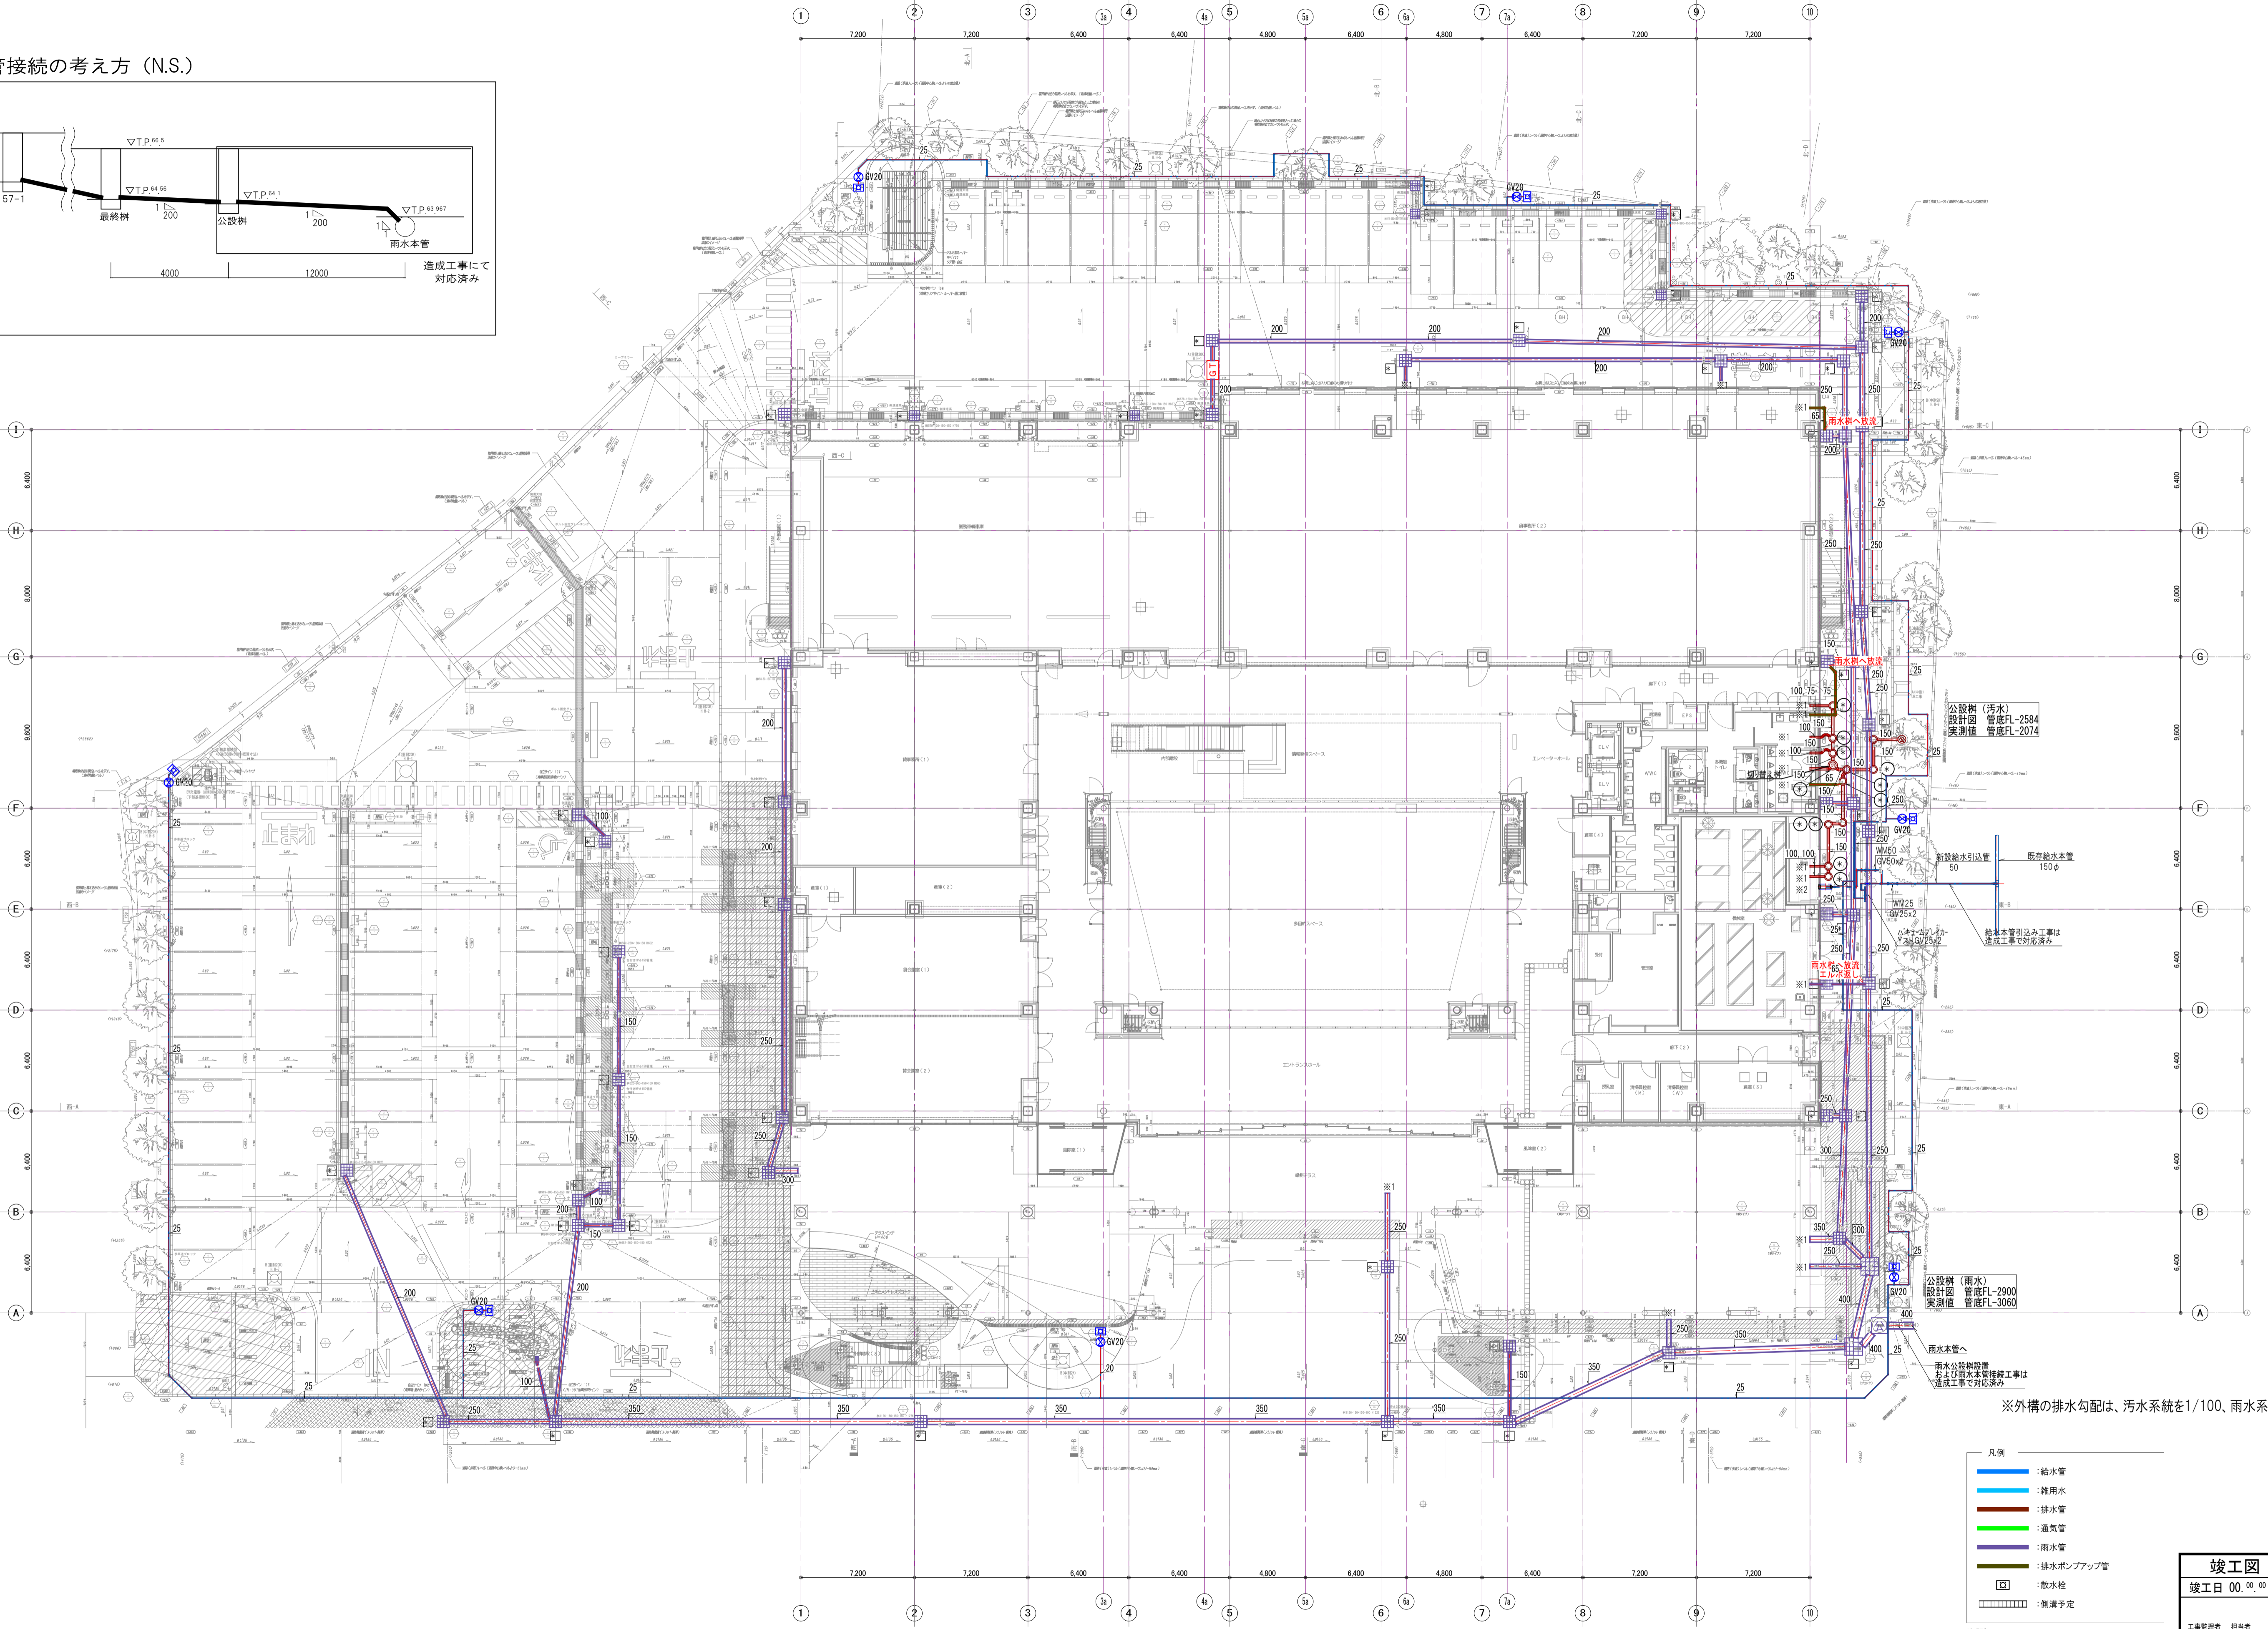


雨水本管接続の考え方 (N.S.)

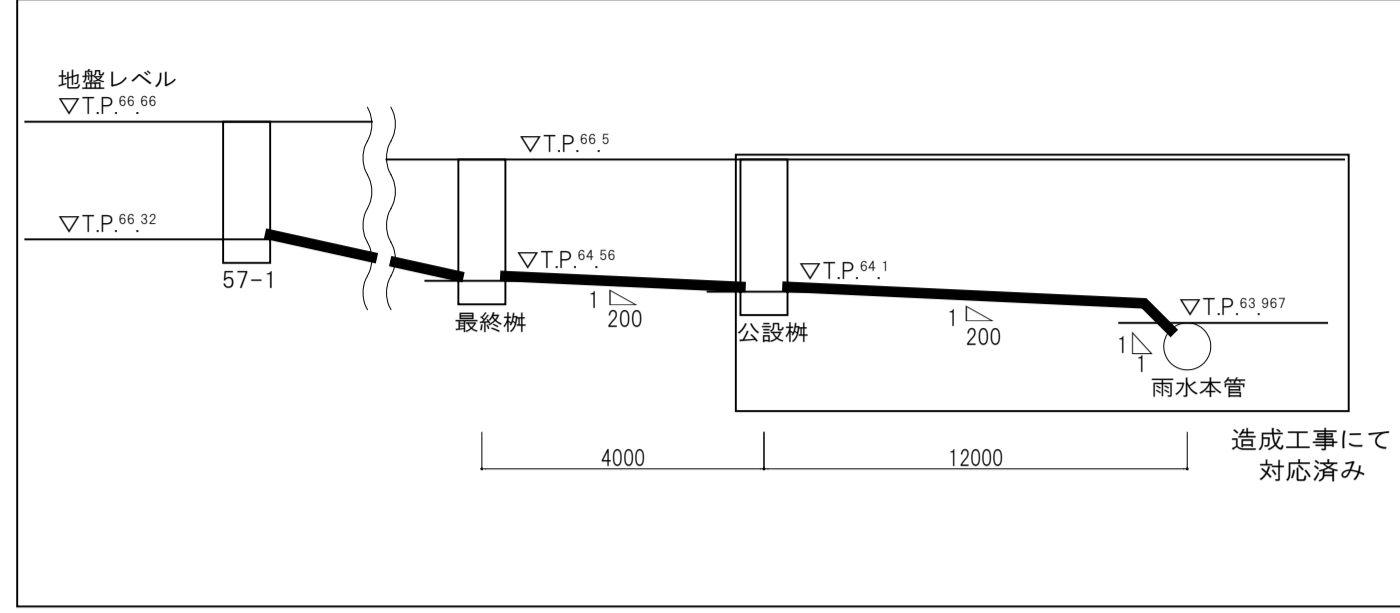

凡例

- 給水管
- 雑用水
- 排水管
- 通気管
- 雨水管
- 雨水ポンプアップ管
- 散水栓
- 側溝予定

竣工図	整理番号
竣工日 00.00.00	M 00
工事監理者	担当者

注記  
 ※1: 以降、衛生設備 仕様平面図参照。  
 ※2: 以降、衛生設備 詳細図(1)参照。