


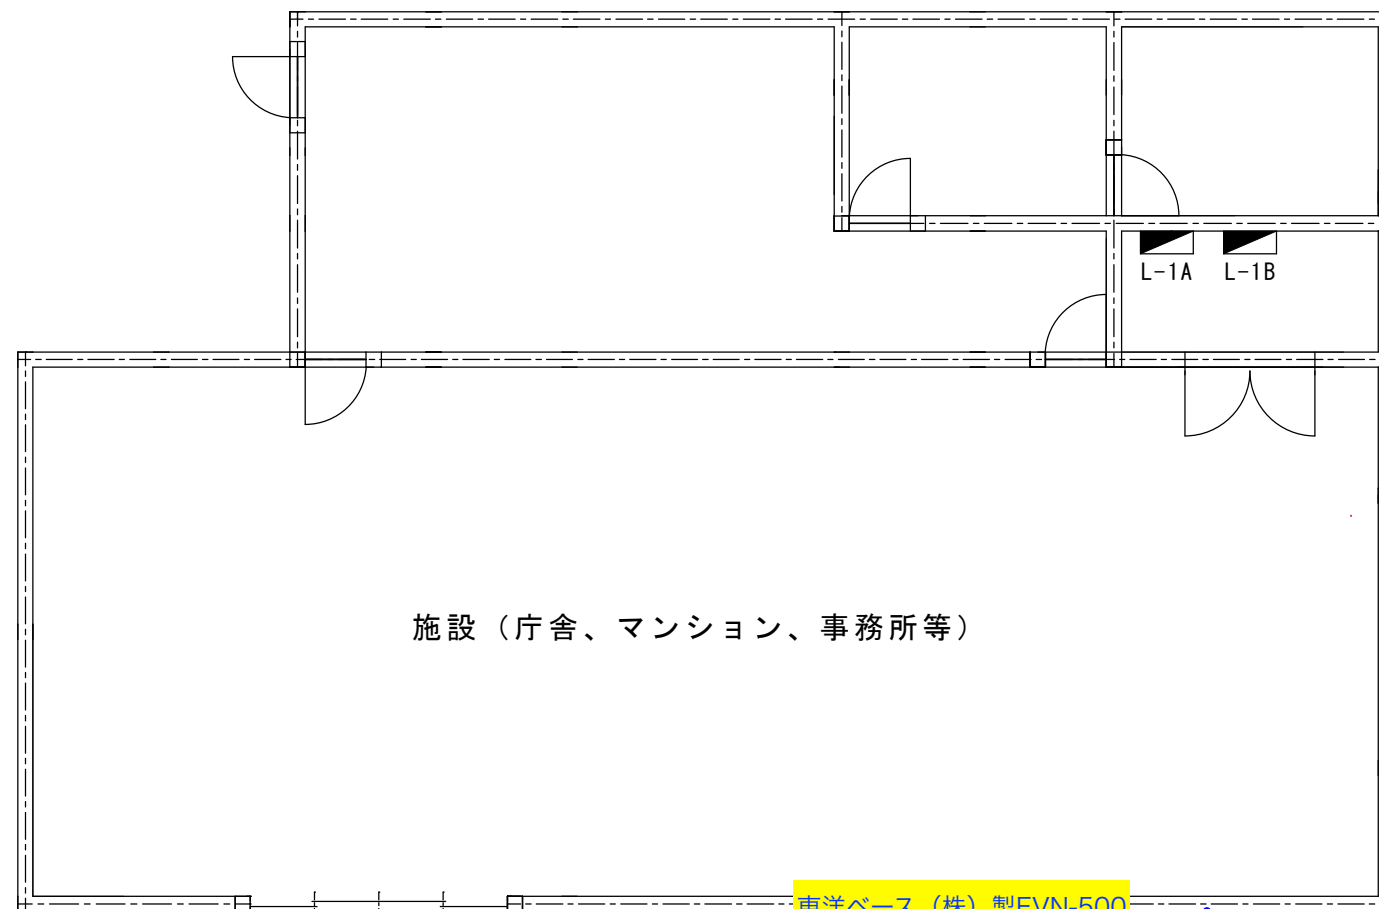


施設（庁舎、マンション、事務所等）

東洋ベース（株）製EVN-500
590×910×200

このサンプルは 商業施設をイメージしていますが、実際の依頼は 戸建住宅となります。
・道路に対して 住宅の位置 住宅のどの部分へ 該当機器（V2H）を設置するのか を示す 図面となります。

→
記載必要項目についての説明です。
実際に作図いただく場合にはこの表は不要です。

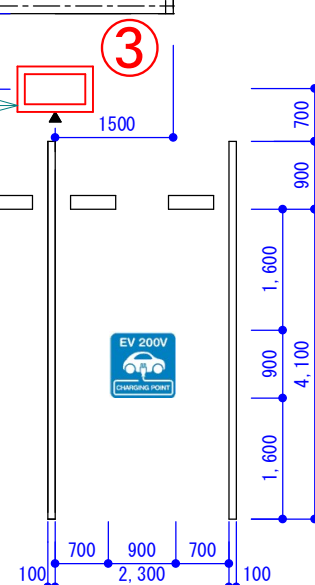

②⑤⑥

出入口

国道××号線

①

設置場所	〇〇庁舎	空欄でOKです	設備設置工事	図面名称	平面図		
作成者	次世代商	空欄でOKです	二郎	縮尺	1/100	作成日	令和4年6月10日

R4.05.30作成

記載が必要な内容

作成上の留意点

- ・見積書、充放電設備設置工事申告との整合性を審査するのに
用います。
- ・充放電設備設置工事申告で申告した付帯設備を全て記載してください。
また、付帯設備の名称(型式)、寸法、仕様を記載してください。
- ・配線ルート図と兼用する場合は、配線ルート図に記載が必要な内容を
確認し、該当する内容を全て記載してください。
- ・図面は手書き可とします。

①図面基本情報

- ・設置場所 空欄でOKです 充電設備設置工事
※設置場所が名称が確認できること
- ・図面名称 例) 平面図
- ・作成者 空欄でOKです 次世代 二郎
- ・縮尺 例) 1/100
※平面図は1/100以上で作成すること
- ・作成日 令和4年6月10日
※本補助事業の申請受付開始日以降であること

②充放電スペース 常に左のサンプルと同じ寸法をいれてください

- ・充放電スペースの幅、奥行きを記載してください。

③V2H充放電設備設置位置

- ・ V2H充放電設備の正面を示してください。
 - ・ 充放電スペースと充放電設備の位置関係がわかる寸法を記載してください。
- 都度 当方より指示いたします。

④V2H充放電設備の基礎

- ・V2H充放電設備を設置する基礎の寸法（たて、よこ、高さ）を記載してください。常に左のサンプルの表記になります

⑤**充電なし** ペースのライン引き

- ・新規の場合：新規で引くラインの全長を記載してください。

⑥路面表示

- ・**ふし**スペース内のどの位置に設置するか確認するため、路面表示の位置がわかるように寸法を記載してください。

⑦屋根設置	なし	HPの図面作成例を参照
-------	----	-------------

⑧小屋設置 センターHPのなし 例を参照

⑨防護用部材設置位置

バリカー

- ・なし ペースとバリカーの距離を記載してください。
- ・バリカーとV2H充放電設備の距離を記載してください。

車止め

- ・充放電スペースと車止めの距離を記載してください。

⑩電灯位置

- ・Vなし 設備、充放電スペースを照らすことを確認するため
設置位置を記載してください。

※赤字は記載が必要 黒字は該当工事がある場合に記載が必要。